



CLIENT NAME: OYU TOLGOI LLC

PROJECT NAME: Oyu Tolgoi Underground Project
Rev_1

REQUEST FOR INFORMATION (RFI)			
TO:	Jacobs	DATE:	08-31-2022
FROM:	MCS International LLC	RFI No:	TWS-0414-RFI-0054
PHONE #:	+976-77226262	REV #	0
SUBJECT: 1883 : Clarification of 1883-XV-2101			
Reference Document No.	Rev No.	Title	
0000-70-LST-1147	0	Oyu Tolgoi underground project contract C-004D instrument list	
1883-25-J1-1121	0	Oyu Tolgoi underground project underground workshops truck shop haulage level water distribution toilet and bootwash – P & ID	
Discipline Codes (Mandatory) D1 (CSA) - <input type="checkbox"/> D2 (MP) - <input type="checkbox"/> D3 (E&I) - <input checked="" type="checkbox"/> D4 (Other) - <input type="checkbox"/>			
As per 0000-70-LST-1101, 1883-XV-2101 solenoid valve will be installed in boot washer pump. But as per 1883-25-J1-1121 drawing, just HY-2101 solenoid valve will be installed in boot washer pump.			
Request :			
1. Where to install the 1883-XV-2101 solenoid valve?			
Appendix:			
1. 1883-XV-2101 solenoid valve was marked on 0000-70-LST-1101.			
2. Solenoid valve was marked on 1883-25-J1-1121 drawing.			
<input type="checkbox"/> Case Specific: The requested RFI applies only to this request and cannot be applied again.			
<input type="checkbox"/> Corporate: It is recommended that the RFI be incorporated into IM CWI procedures.			
<input type="checkbox"/> TECHNICAL DEVIATION REQUIRED			
Response Required By:			
Prepared By:	Date:	Approved By:	Date:
Bayarkhuu.B <small>Digitally signed by Bayarkhuu.B DN: cn=Bayarkhuu.B, c=MN, o=MCSI, ou=Engineering team, email=bayarkhuu.b@mcsi.mn Date: 2022.08.27 15:01:50 +08'00'</small>	08-27-2022	 <small>Digitally signed by Erdenebayar Sh. SN: C=MN CN=Erdenebayar Sh. OU=MCSI OT-UG project E=erdenebayar.sh@mcsi.mn Date: 2022.08.27 15:04:15 +08'00'</small>	08-27-2022
Response:			
<p>It should be installed in the most convenient place for working and for operation. Please see worley_attachment #1, #2.</p> <p>1883-AP-2025-C1A-001"-NI is incorrect tag number, should be 1883-AP-2019 shall be redlined. Please see mark-up sketch.</p> <p>Other things are why is this issue being sent to us as an RFI? Also, you should be ask your MP engineer for clarification.</p> <p>We will not accept this issue again.</p>			
Reference Document No.	Rev No.	Title	Comment
Prepared By	Date	Approved By	Date


Appendix 1: Solenoid valve marked on 0000-70-LST-1101

		INSTRUMENT LIST																				JACOBS Document # SN1809-0000A.LST/147 Client Document No 0000-70-LST-1147 Revision: 0										JACOBS	
		Client: One Tolgoi LLC Project: Oyu Tolgoi Underground Project Location: Mongolia Area: Contract C-004D																															
WBS	Original Tag	Instrument Tag No.	Instrument Type	Instrument Type Description	Instrument Type Description (Mongolian)	P&ID N°	PID Seq No	Seq No	Instrument Description	Instrument Description (Mongolian)	Location (SU)	Service	Equipment Name or Line Number	Data Sheet	Layout Drawing	Vendor Tag	Vendor / Manufacturer	Make	Model	Signal Type	Measured Variable	Operating Range	Instrument Units	Alarm Trip Settings	Supply Contract	Data Quality	Remarks / Comments	Rev					
1883	N	1883-PI-5703	PI	Pressure Indicator	Даралт, заагч		57	3	Pressure Indicator		Underground	Download Gear Oil Lubrication Unit 1883-LUS-2004	Level - Download Trans/Download Gear Oil Lubrication Unit		1883-70-02-1305						Pressure				CW2100451	Certified	For More Details R/E Instrument Equipment. See R/E Document No 0000-70-LST-1896	A					
1883	N	1883-PI-5710	PI	Pressure Indicator	Даралт, заагч		57	10	Pressure Indicator		Underground	Download Motor Oil Lubrication Unit 1883-LUS-2005	Level - Download Trans/Download Motor Oil Lubrication Unit		1883-70-02-1306						Pressure				CW2100451	Certified	For More Details R/E Instrument Equipment. See R/E Document No 0000-70-LST-1896	A					
1883	N	1883-PI-5717	PI	Pressure Indicator	Даралт, заагч		57	17	Pressure Indicator		Underground	Download AT Fluid Lubrication Unit 1883-LUS-2007	Haulage Level - Download AT Fluid Lubrication Unit		1883-70-02-1305						Pressure				CW2100451	Certified	For More Details R/E Instrument Equipment. See R/E Document No 0000-70-LST-1896	A					
1883	N	1883-PI-6203	PI	Pressure Indicator	Даралт, заагч		62	3	Pressure Indicator		Underground	Download Spare Lubrication Unit 1883-LUS-2006	Haulage Level - Download Spare Lubrication Unit		1883-70-02-1306						Pressure				CW2100451	Certified	For More Details R/E Instrument Equipment. See R/E Document No 0000-70-LST-1896	A					
1883	N	1883-LSH-1303B	LSH	Level Switch High	Түвшин, утгааралга өндөр	1883-25-J1-1113	13	3	Level Switch High		Underground	Wash Bay Sump 1883-SUM-2001	Haulage Level - Wash Bay Sump 1883-SUM-2001		1883-70-02-1309						Digital	Level			CW2100280	Certified	For More Details. See Information Package CW2100280.	A					
1883	N	1883-LSH-1303A	LSH	Level Switch High High	TBA	1883-25-J1-1113	13	3	Level Switch High High		Underground	Wash Bay Sump 1883-SUM-2001	Haulage Level - Wash Bay Sump 1883-SUM-2001		1883-70-02-1309						Digital	Level			CW2100280	Certified	For More Details. See Information Package CW2100280.	A					
1883	N	1883-LSL-1302	LSL	Level Switch Low	Түвшин, утгааралга нам	1883-25-J1-1113	13	2	Level Switch Low		Underground	Wash Bay Sump 1883-SUM-2001	Haulage Level - Wash Bay Sump 1883-SUM-2001		1883-70-02-1309		Manufacturer				Digital	Level			CW2100280	Certified	For More Details. See Information Package CW2100280.	A					
1883	N	1883-PI-1301	PI	Pressure Indicator	Даралт, заагч	1883-25-J1-1113	13	1	Pressure Indicator		Underground	Mine Service Water Pressure From Service Water Tank 1861-TNK-2300 to 1883-TNK-2001	1883-WP-2302-C1A-002-NI	1883-70-DSH-1104	1883-70-02-1309			Ashcroft	1279-S-SL-Q4-L-XNHSG-XXXXXXX kp (H)	Pressure	0	kPag		C-004D	Certified		A						
1883	N	1883-PI-1307	PI	Pressure Indicator	Даралт, заагч	1883-25-J1-1113	13	7	Pressure Indicator		Underground	Recycled Water Pressure From Pump 1883-PUM-2002	1883-WP-2300-C1A-004-NI	1883-70-DSH-1104	1883-70-02-1309			Ashcroft	04-L-XNHSG-XXXXXXX kp (H) / 10100SS04TKCKYVT	Pressure	0	kPag		C-004D	Certified		A						
1883	N	1883-AE-1407A	AE	Analysis Element	Анализ, элемент	1883-25-J1-1114	14	7	CO, Sensor		Underground	Carbon Monoxide Gas Detector	1883-70-DSH-1102	1883-70-02-1309			ACCUTRON	TROLEX	TX6350.03.250.500	Carbon Monoxide Gas Di	0-500	ppm	X ppm, HH = 20		C-004D	Certified	Part of 1883-AIT-1407A.	0					
1883	N	1883-AE-1408A	AE	Analysis Element	Анализ, элемент	1883-25-J1-1114	14	9	CO, Sensor		Underground	Carbon Monoxide Gas Detector	1883-70-DSH-1102	1883-70-02-1309			ACCUTRON	TROLEX	TX6350.03.250.500	Carbon Monoxide Gas Di	0-500	ppm	X ppm, HH = 20		C-004D	Certified	Part of 1883-AIT-1408A.	0					
1883	N	1883-AIT-1407A	AIT	Analysis, Indicating Transmitter	TBA	1883-25-J1-1114	14	7	CO Analysis, Indicating & Transmitter		Underground	Carbon Monoxide Gas Detector	1883-70-DSH-1102	1883-70-02-1309			ACCUTRON	TROLEX	TX6352.03.12	Carbon Monoxide Gas Di	0-500	ppm	X ppm, HH = 20		C-004D	Certified	Wiring & Connection Diagram 1883-70-W2-1251	A					
1883	N	1883-AIT-1408A	AIT	Analysis, Indicating Transmitter	TBA	1883-25-J1-1114	14	9	CO Analysis, Indicating & Transmitter		Underground	Carbon Monoxide Gas Detector	1883-70-DSH-1102	1883-70-02-1309			ACCUTRON	TROLEX	TX6352.03.12	Carbon Monoxide Gas Di	0-500	ppm	X ppm, HH = 20		C-004D	Certified	Wiring & Connection Diagram 1883-70-W2-1251	A					
1883	N	1883-TI-1408	TI	Temperature Indicator	Температур, заагч	1883-25-J1-1114	14	8	Temperature Indicator		Underground	Environmental Temperature Detector	1883-70-DSH-1102	1883-70-02-1309			Manufacturer	Endress+Hauser	RIA15-AA82-FIH7KJNCNCPAPBZ1	4 - 20 mA	Temperature	0-50	°C		C-004D	Certified	Wiring & Connection Diagram 1883-70-W2-1251	A					
1883	N	1883-TI-1410	TI	Temperature Indicator	Температур, заагч	1883-25-J1-1114	14	10	Temperature Indicator		Underground	Environmental Temperature Detector	1883-70-DSH-1102	1883-70-02-1309			Manufacturer	Endress+Hauser	RIA15-AA82-FIH7KJNCNCPAPBZ1	4 - 20 mA	Temperature	0-50	°C		C-004D	Certified	Wiring & Connection Diagram 1883-70-W2-1251	A					
1883	N	1883-TT-1408	TT	Temperature,Transmitter	Температур, дамжуулагч	1883-25-J1-1114	14	8	Temperature,Transmitter		Underground	Environmental Temperature Detector	1883-70-DSH-1102	1883-70-02-1309			Manufacturer	Endress+Hauser	TS1434-J1A3BR+T21	4 - 20 mA	Temperature	0-50	°C		C-004D	Certified	Wiring & Connection Diagram 1883-70-W2-1251	A					
1883	N	1883-TT-1410	TT	Temperature,Transmitter	Температур, дамжуулагч	1883-25-J1-1114	14	10	Temperature,Transmitter		Underground	Environmental Temperature Detector	1883-70-DSH-1102	1883-70-02-1309			Manufacturer	Endress+Hauser	TS1434-J1A3BR+T21	4 - 20 mA	Temperature	0-50	°C		C-004D	Certified	Wiring & Connection Diagram 1883-70-W2-1251	A					
1883	N	1883-XA-1407	XA	Miscellaneous, Alarm	TBA	1883-25-J1-1114	14	7	Safety Alarm Light		Underground	Visual and audible alarm by high levels of COCO2	1883-70-DSH-1109	1883-70-02-1309			Manufacturer	Klaxon Nexus	Klaxon Nexus 110, PNC-0029	Digital		60 to 100 candela / 120 dB to 1 m.		C-004D	Certified	Wiring & Connection Diagram 1883-70-W2-1251	A						
1883	N	1883-XA-1409	XA	Miscellaneous, Alarm	TBA	1883-25-J1-1114	14	9	Safety Alarm Light		Underground	Visual and audible alarm by high levels of COCO2	1883-70-DSH-1109	1883-70-02-1309			Manufacturer	Klaxon Nexus	Klaxon Nexus 110, PNC-0029	Digital		60 to 100 candela / 120 dB to 1 m.		C-004D	Certified	Wiring & Connection Diagram 1883-70-W2-1251	A						
1883	N	1883-PI-1502	PI	Pressure Indicator	Даралт, заагч	1883-25-J1-1115	15	2	Pressure Indicator		Underground	Air Distribution pressure from compressor 1883-CMP-2001	1883-AP-2052-C1A-004-NI	1883-70-DSH-1104	1883-70-02-1309			Ashcroft	1279-S-SL-Q2-L-XNHSG-XXXXXXX kp (H)	Pressure	0	kPag		C-004D	Certified		A						
1883	N	1883-PI-1504	PI	Pressure Indicator	TBA	1883-25-J1-1115	15	4	Pressure,Transmitter Indicator		Underground	Air Distribution Pressure From Air Receiver 1883-REC-2001	1883-AP-2059-C1A-004-NI	1883-70-DSH-1103	1883-70-02-1301			Rosemount by Emerson	3051T-G-2-A-2B-2-1-B-Q4-M4	4 - 20 mA	Pressure	0	kPag		C-004D	Certified	Wiring & Connection Diagram 1883-70-W2-1253	A					
1883	N	1883-AE-1701A	AE	Analysis Element	Анализ, элемент	1883-25-J1-1117	17	1	CO, Sensor		Underground	Carbon Monoxide Gas Detector	1883-70-DSH-1102	1883-70-02-1301			ACCUTRON	TROLEX	TX6350.03.250.500	Carbon Monoxide Gas Di	0-500	ppm	X ppm, HH = 20		C-004D	Certified	Part of 1883-AIT-1701A.	0					
1883	N	1883-AE-1703A	AE	Analysis Element	Анализ, элемент	1883-25-J1-1117	17	3	CO, Sensor		Underground	Carbon Monoxide Gas Detector	1883-70-DSH-1102	1883-70-02-1301			ACCUTRON	TROLEX	TX6350.03.250.500	Carbon Monoxide Gas Di	0-500	ppm	X ppm, HH = 20		C-004D	Certified	Part of 1883-AIT-1703A.	0					
1883	N	1883-AE-1705A	AE	Analysis Element	Анализ, элемент	1883-25-J1-1117	17	5	CO, Sensor		Underground	Carbon Monoxide Gas Detector	1883-70-DSH-1102	1883-70-02-1303			ACCUTRON	TROLEX	TX6350.03.250.500	Carbon Monoxide Gas Di	0-500	ppm	X ppm, HH = 20		C-004D	Certified	Part of 1883-AIT-1705A.	0					
1883	N	1883-AE-1707A	AE	Analysis Element	Анализ, элемент	1883-25-J1-1117	17	7	CO, Sensor		Underground	Carbon Monoxide Gas Detector	1883-70-DSH-1102	1883-70																			



[illegible]

WORLEY - ATTACHMENT #1

It should be installed in the most convenient place for working and for operation.

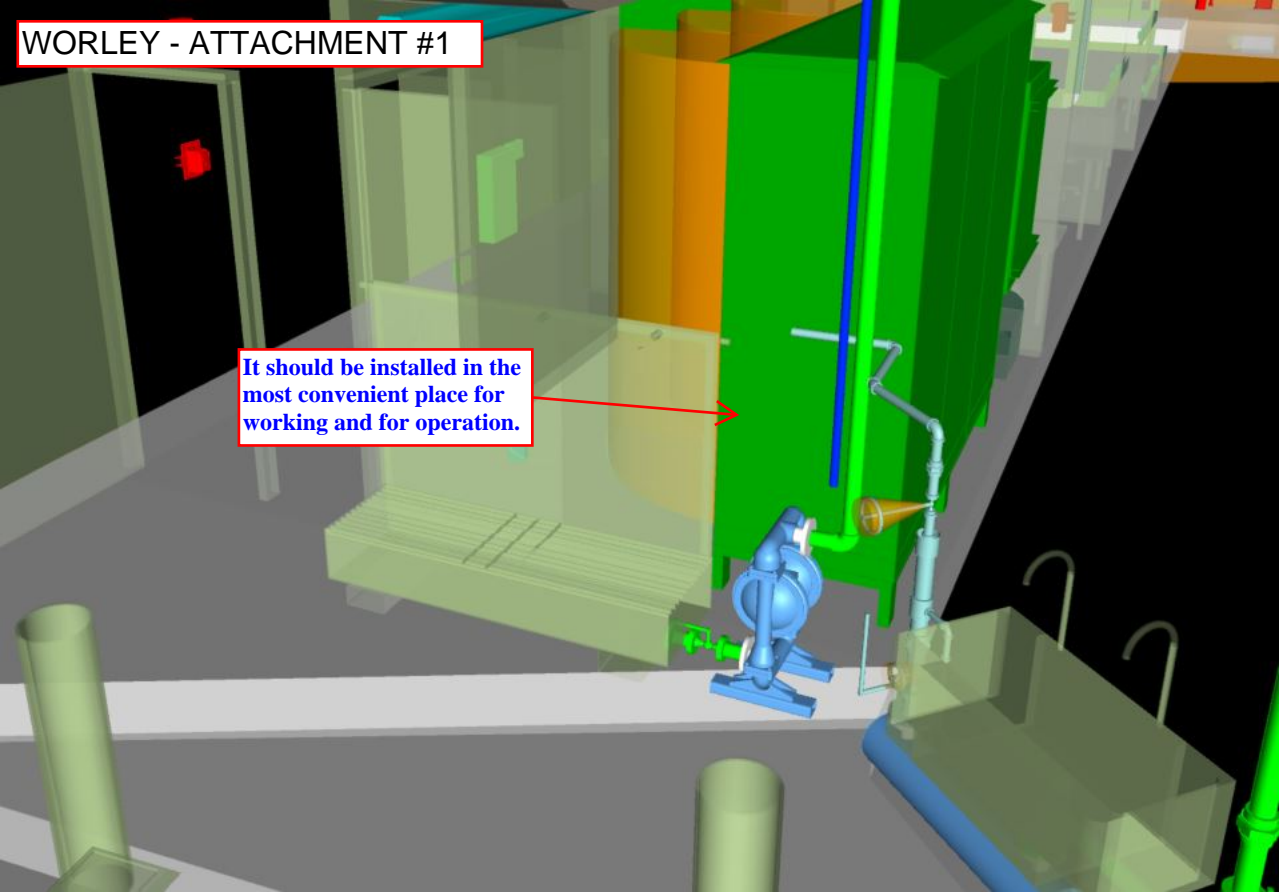

WORLEY - ATTACHMENT #2

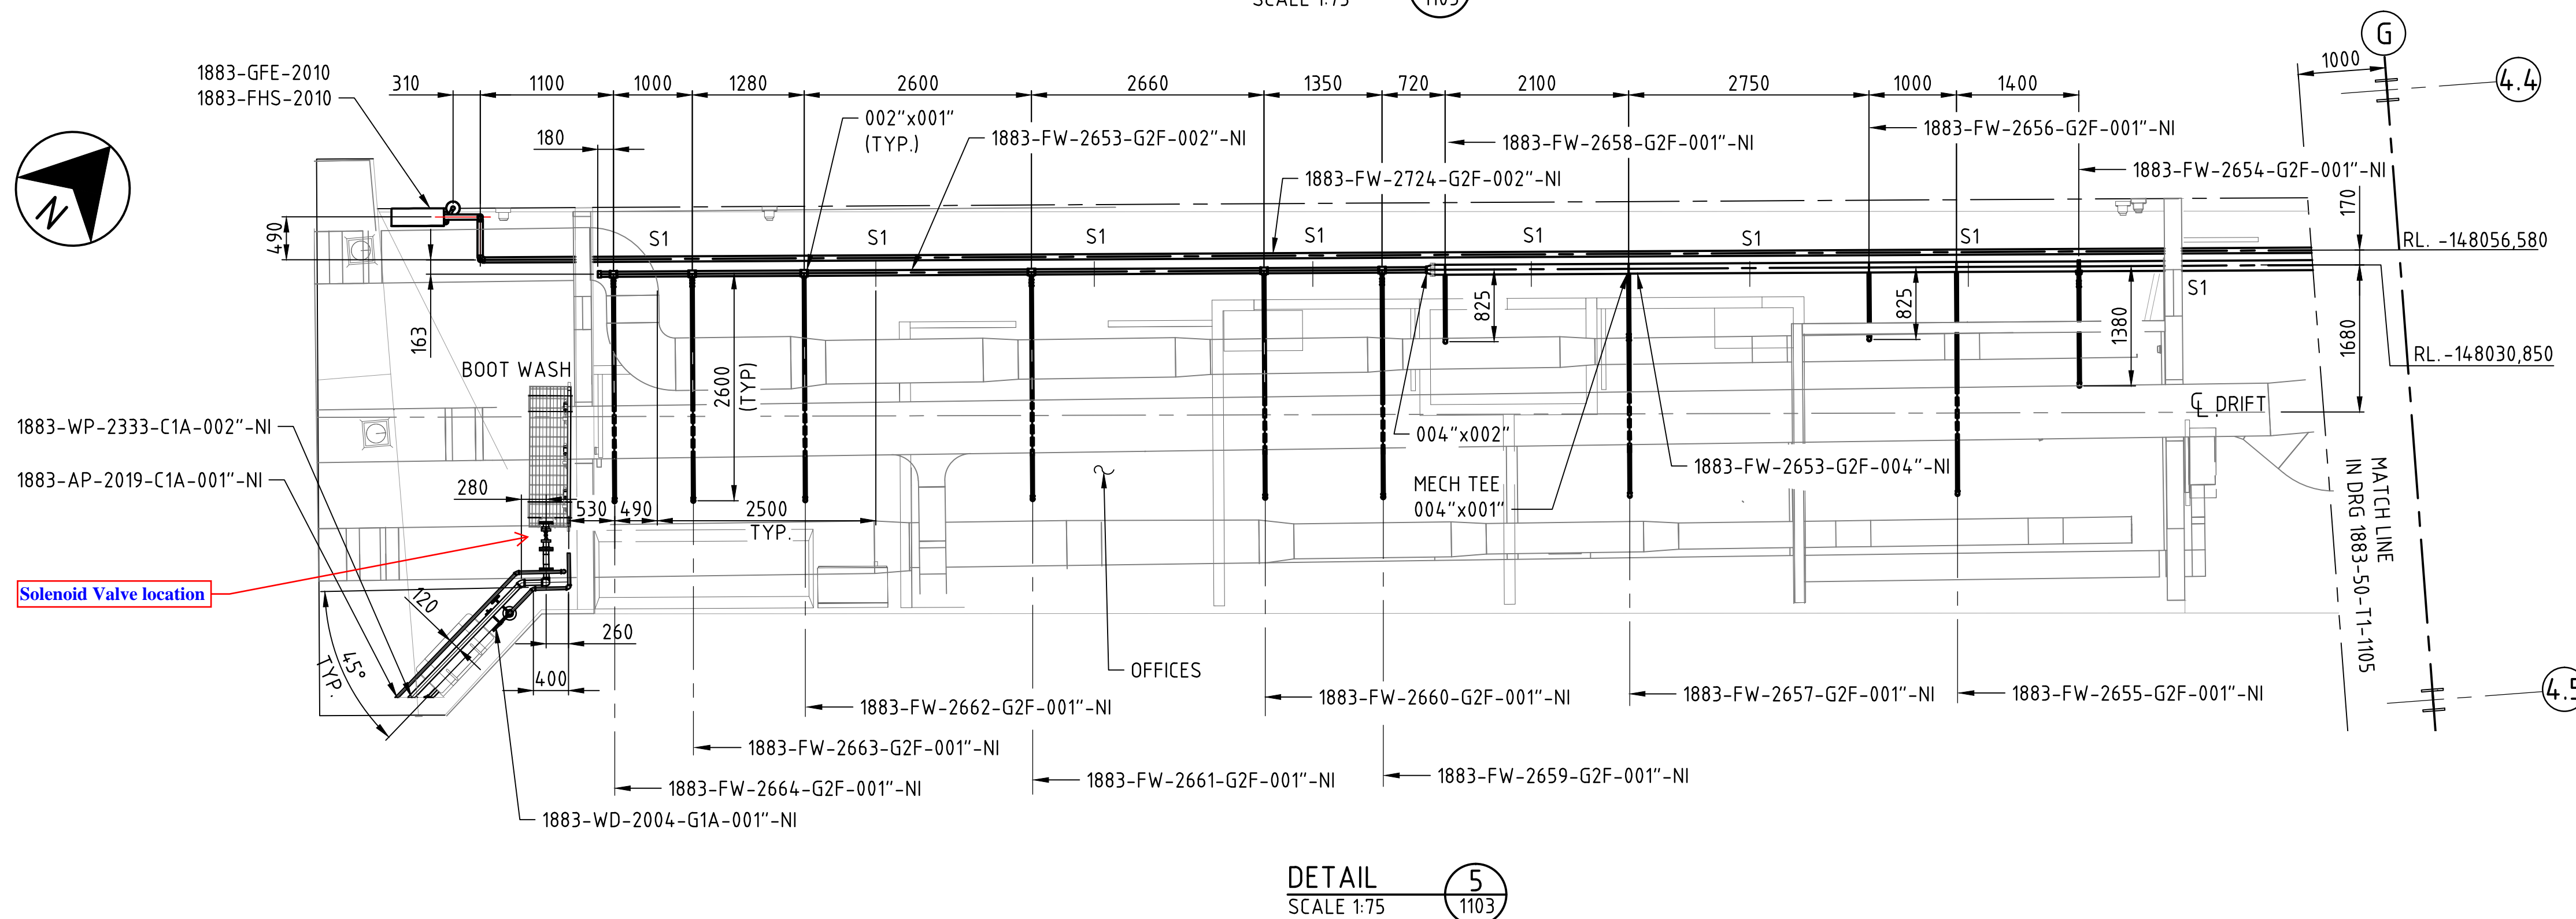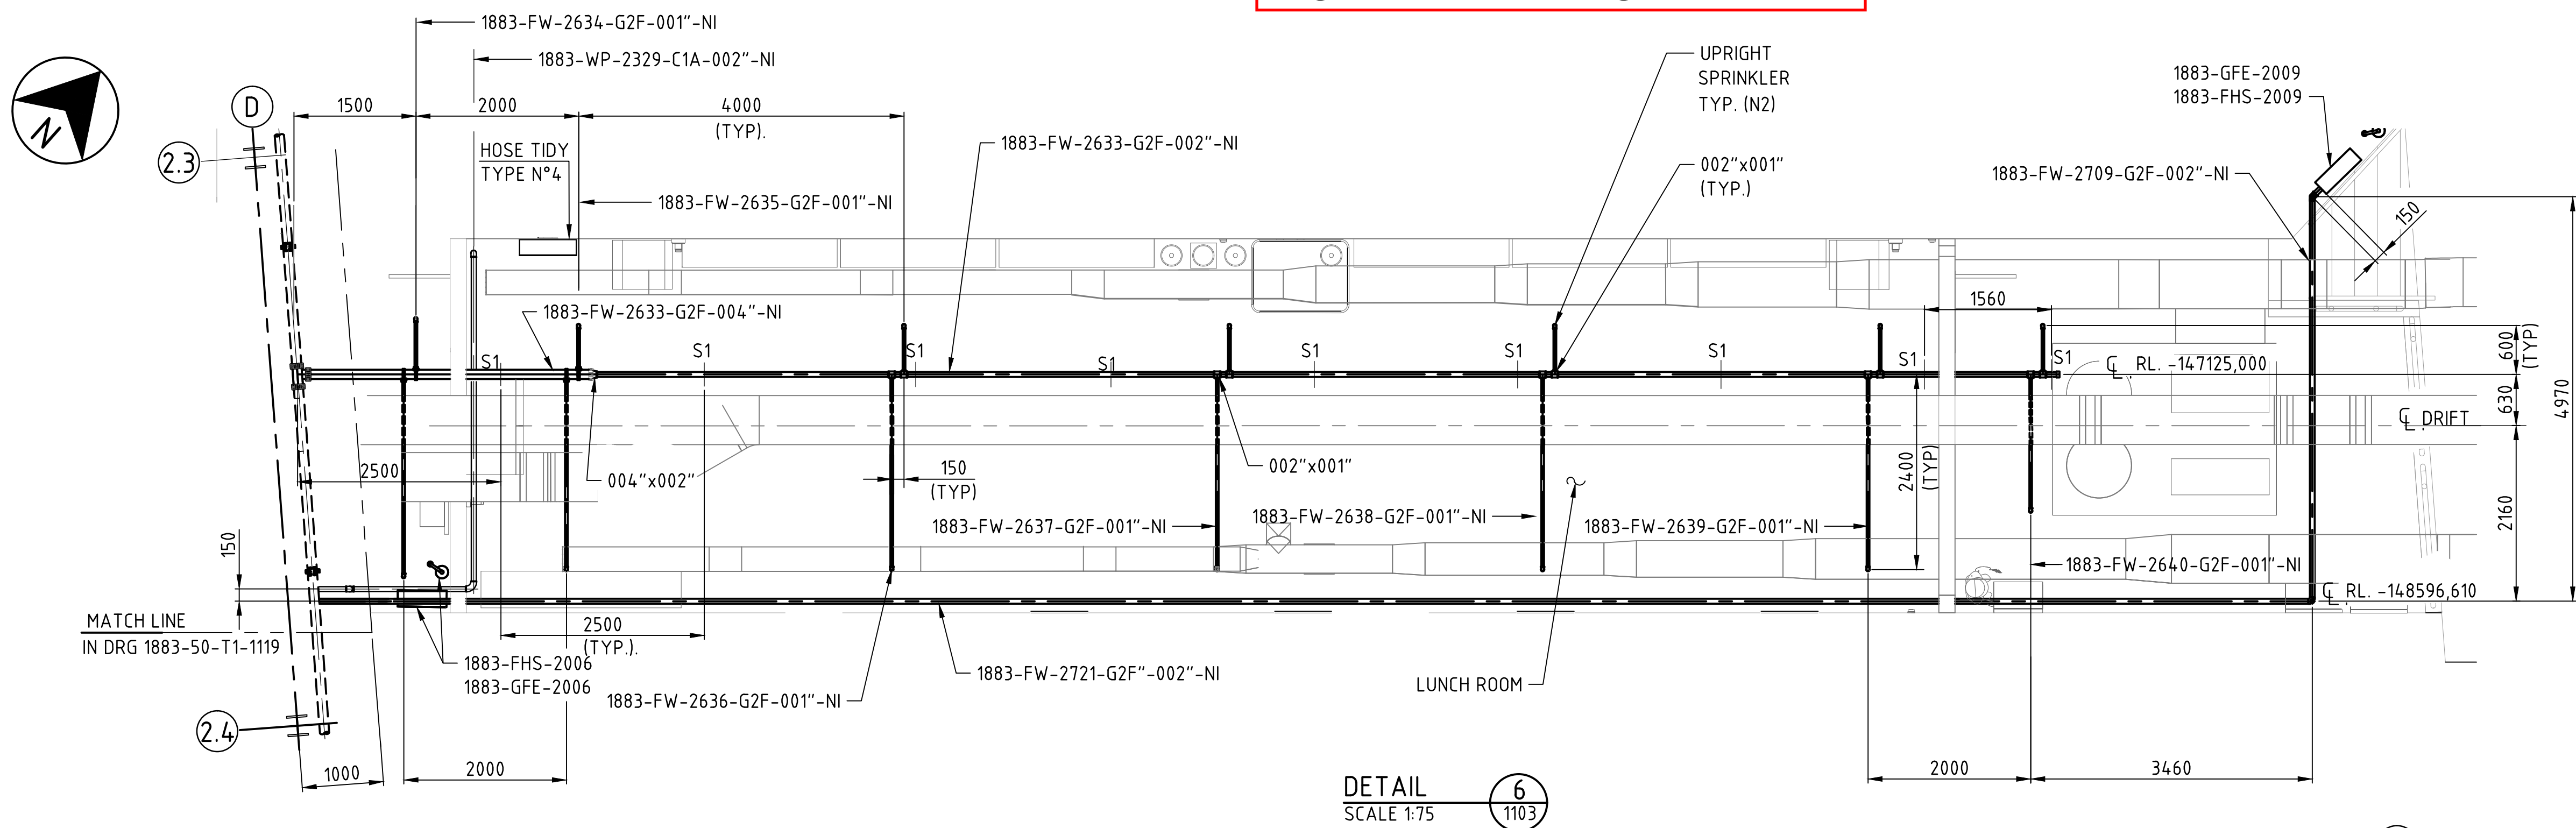

LEGEND

NX: DENOTES NUMBER X
S1: SD-106

NOTES

1. FOR GENERAL NOTES REFER TO DRAWING N° 1883-50-T1-1103.
2. FOR SPRINKLER HEAD TYPE REFER TO DRG. 1883-40-B1-1102
3. FINAL CONNECTION TO BOOTWASH AND BASIN WARE SHALL BE VERIFIED & CONFIRMED TO EQUIPMENT PURCHASED.
4. FLEXIBLE CONNECTION FOR BOOTWASH AND WASH BASIN TO BE PROVIDED IN THE FIELD BY CONTRACTOR. BOOTWASHER CONNECTION DETAIL SIMILAR TO DRG 1871-50-T1-1120, EXCEPT THAT FLEXIBLE IS TO BE CONNECTED TO LATERAL PIPE COMING FROM UV SYSTEM.
5. BOOTWASH DRAIN AND FINAL OUTLET CONNECTION MUST BE ON RIGHTHAND SIDE OF BOOTWASHER FOR CONECTION TO PUMP AND ALLOW TO PLACEMENT OF BOOTWASH AGAINST WALL.
6. BASIN DRAINAGE TO ENTER BOOTWASH WATER COLLECTION PIT. MINIMAL MODIFICATION PERMITTED OF FOOT GRATE TO ALLOW PIPE ENTRY FROM BASIN DRAINAGE BY CONTRACTOR.
7. PIPE WILL BE PROVIDED AS PER CLIENT STANDARD PIPE SIZE. ANY EQUIPMENT WITH NON-STANDARD PIPE SIZE, AN ADAPTER FITTING OR A SHORT PIECE OF NON-STANDARD PIPE CAN BE USED ONLY TO MATCH WITH EQUIPMENT.
8. UV TREATMENT SYSTEM TO BE SUPPORTED TO ACHIEVE FINAL LOCATION AND PROTECTED BY CONTRACTOR IN THE FIELD.


SCALE 1:75 (A1)

0 1000 2000 3000 4000 6500mm

1000

CONSTRUCTION ISSUE

CAUTION - PROJECT DRAWING - NOT AS BUILT

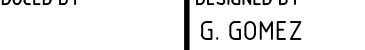REV.	DATE	REVISION DESCRIPTION	DES. CHK.	APPROVED	REV.	DATE	REVISION DESCRIPTION	DES. CHK.	APPROVED	REFERENCE DRAWING No.	REFERENCE DRAWINGS	<div><div>OYU TOLGOI LLC ОҮҮ ТӨЛГӨЙ ХХК</div></div> <div><small>Disclaimer: Drawings, plans, models, designs or any other information displayed, contained in, made available or disclosed in or by this document (or its part or attachment) is owned by Oyu Tolgoi LLC and may be a proprietary of Oyu Tolgoi LLC and hence they are for the internal use of Oyu Tolgoi LLC only. Making a copy or reproduction thereof in any form or giving an access or possession of them to any other party without Oyu Tolgoi LLC's written consent or permission shall be strictly prohibited. Any violation (actual or attempted) of these terms and prohibitions shall be subject to legal liabilities and Oyu Tolgoi LLC reserves its rights and remedies to all available legal remedies. Мөхөөгөд Зөвхөн баримт бичиг (хошуу түүхийн зураг, тодорол) – нь тусгайлан, зориулсан, дараахдаас, мин тусгай баримт бичигтэй нь холбоотой бөгөөд Оюу Толгой ХХК-ийн өмч, хөрөнгийн бүлэг болон бусад хуульчилсан эрх зүйн хөрөнгийн бүлэг болохыг илэрхийлж байна. Оюу Толгой ХХК-ийн бусад хуульчилсан эрх зүйн хөрөнгийн бүлэг болохыг илэрхийлж байна. Оюу Толгой ХХК-ийн өмч, хөрөнгийн бүлэг болохыг илэрхийлж байна. 